


# Pavimento Superior

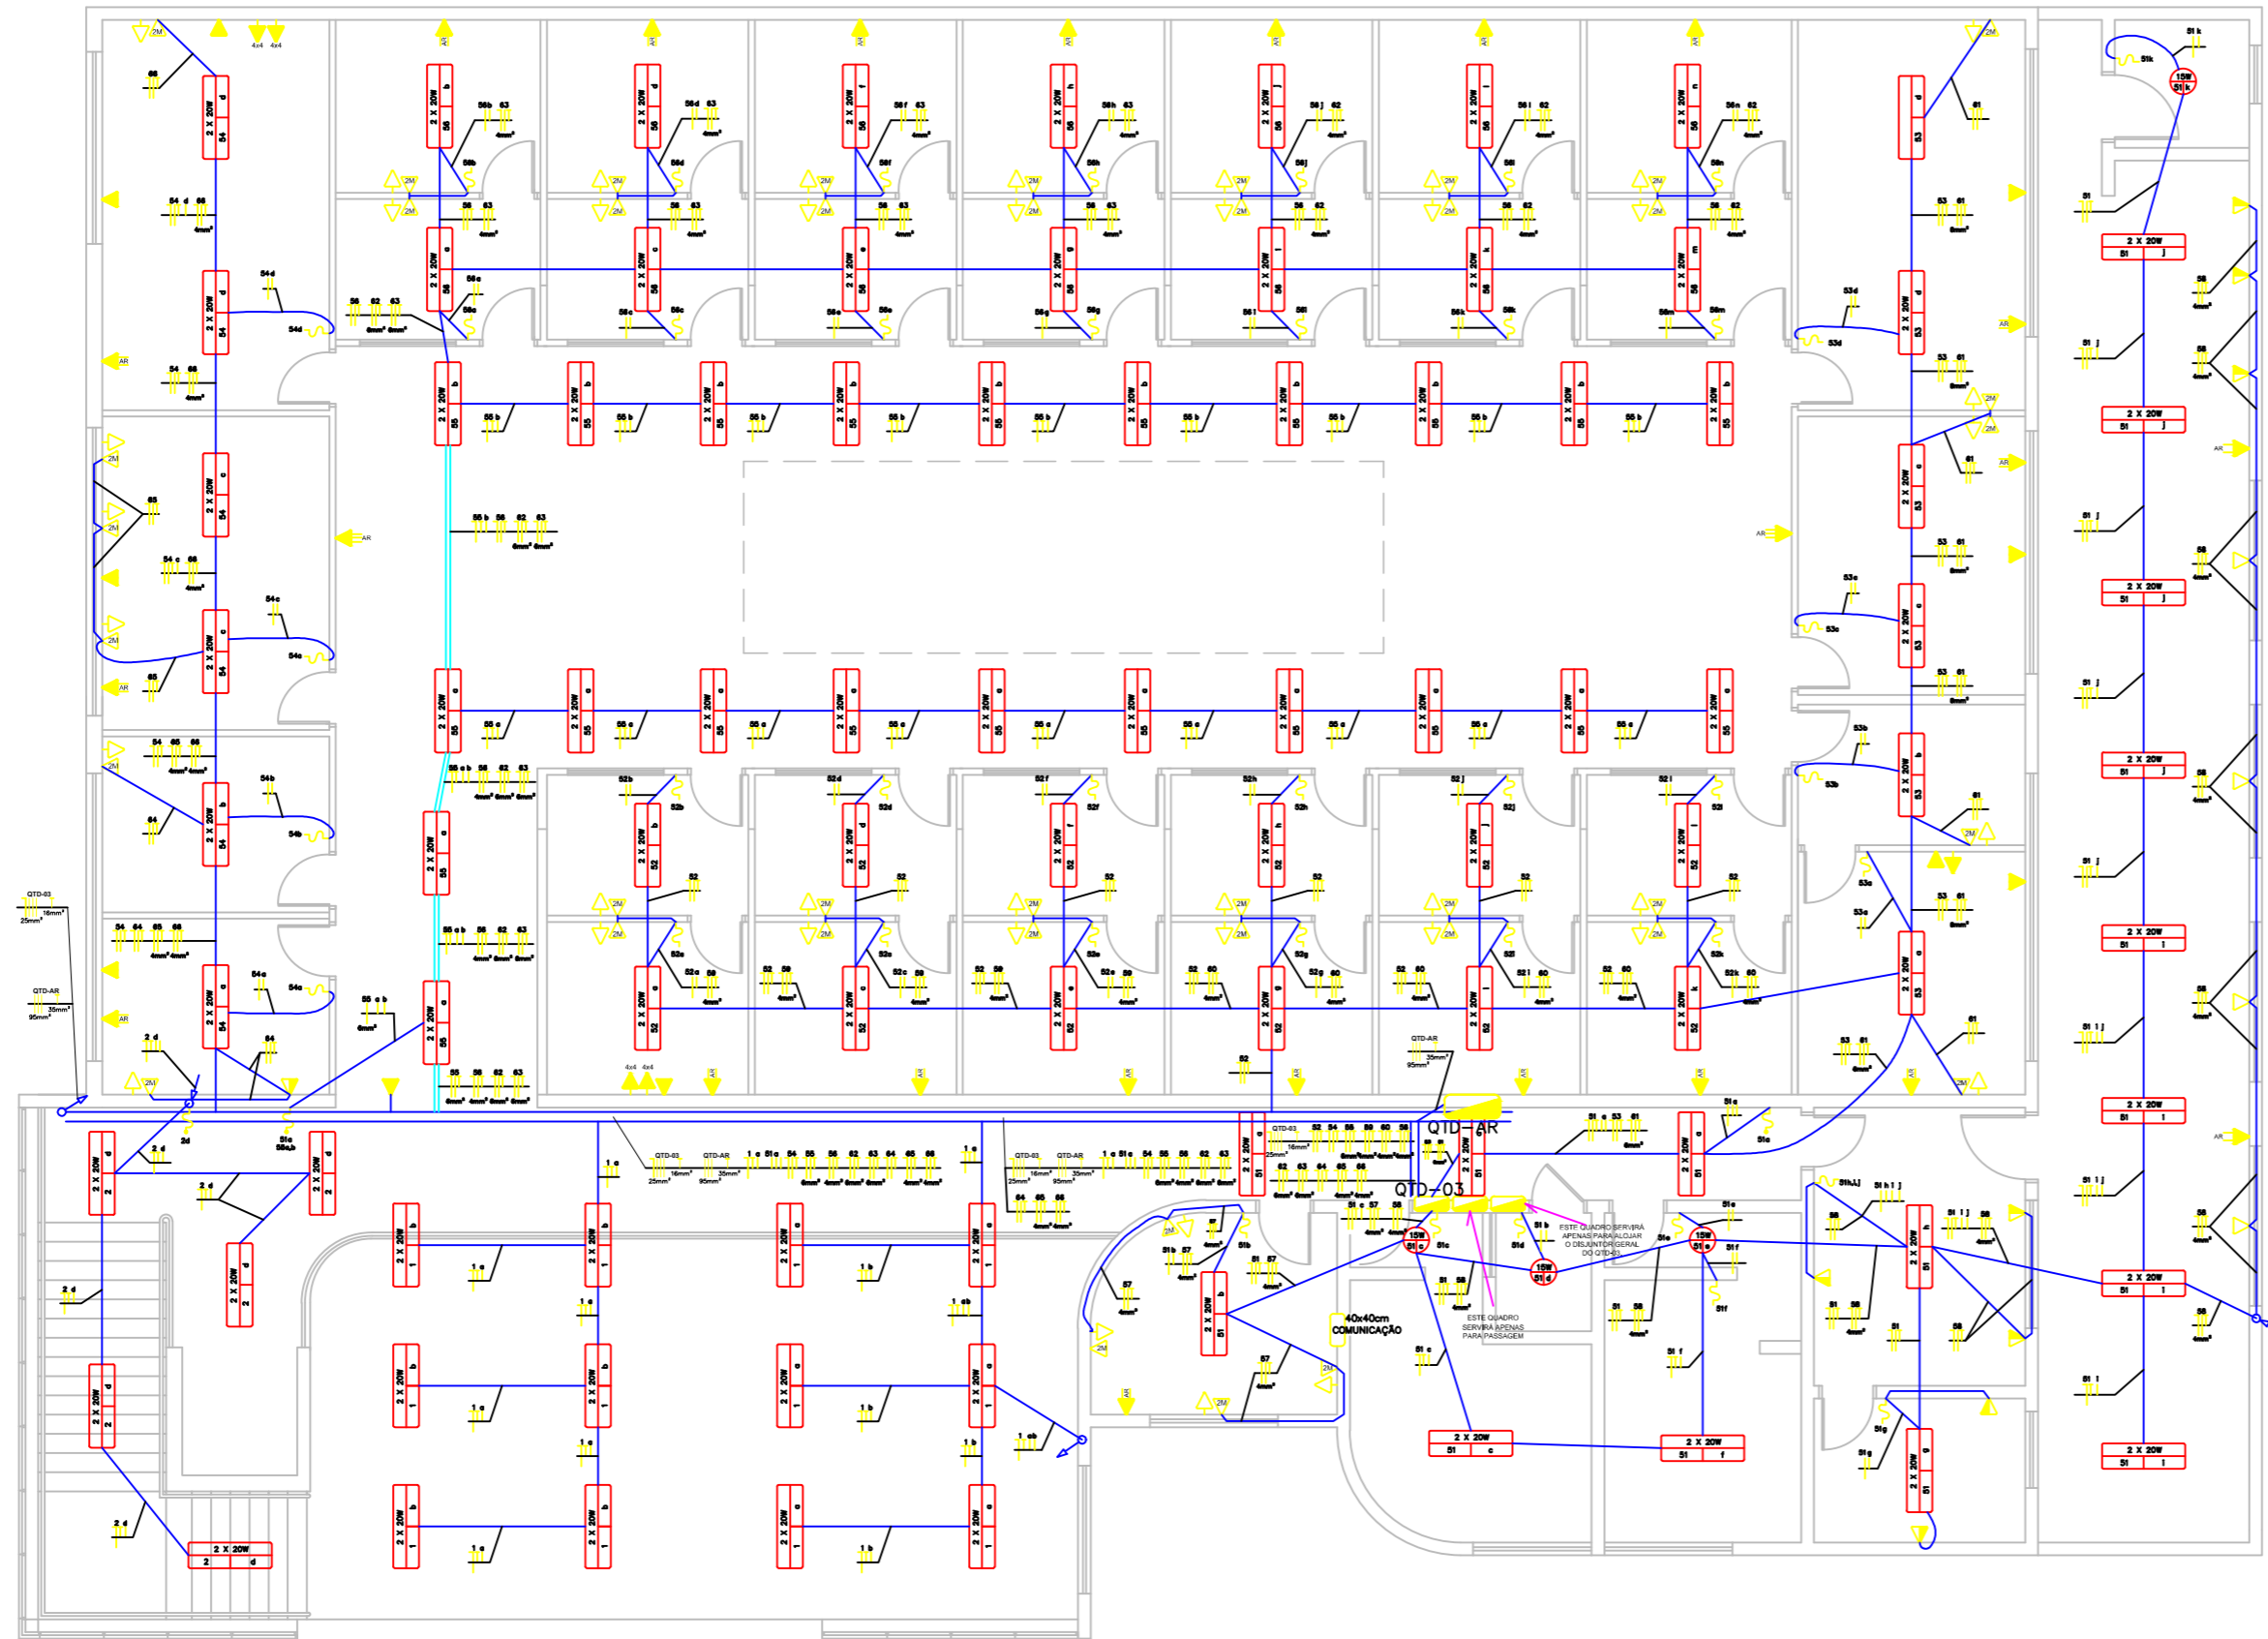

### LEGENDA

M1	Estreito de PVC flexível embutido na lapa ou sobre o forro (Elétrica).	M2	Tomada monofásica (2P+T) sobre o piso de piso.	M3	Caixa de Passagem or tempo carga - embutida na parede.
M4	M3 - diâmetro em mm. Sem indicação equívoca a 25mm (2P+T).	M5	Tomada monofásica (2P+T) Lâmpada / Têlula baixa - 0,3m do piso.	M6	Porta para câmera de TV - embutida no gesso.
M7	Estreito de PVC flexível embutido na parede ou piso (Elétrica).	M8	Tomada monofásica (2P+T) média - 1,1m do piso.	M9	Caixa de Passagem or tempo para comunicação - embutida na parede.
M10	M7 - diâmetro em mm. Sem indicação equívoca a 25mm (2P+T).	M11	Tomada monofásica (2P+T) alta - 2,3m do piso.	M12	Caixa de Passagem or tempo de concreto - 0,8 x 0,8 x 0,6m (Comunicação).
M13	Estreito de PVC flexível embutido na parede ou piso (Comunicação).	M14	Tomada bifásica (2P+T) alta - 2,3m do piso.	M15	Caixa de Passagem or tempo de concreto - 0,8 x 0,8 x 0,6m (Elétrica).
M16	M13 - diâmetro em mm. Sem indicação equívoca a 25mm (2P+T).	M17	Tomada bifásica.	M18	Tomada de piso monofásica (2P+T).
M19	Perfilado perfurado 38mmx38mmx200mm (Elétrica).	M20	Tomada de piso monofásica (2P+T) Lâmpada / Têlula.	M21	Tomada de piso monofásica (2P+T).
M22	Perfilado perfurado 38mmx38mmx200mm (Comunicação).	M23	Tomada de piso monofásica (2P+T) Lâmpada / Têlula.	M24	Tomada de piso monofásica (2P+T) Lâmpada / Têlula.
M25	Estreito perfurado galvanizado a lapa 100x100x3000mm (Elétrica).	M26	Interruptor simples.	M27	Tomada na lapa monofásica (2P+T).
M28	M25 - diâmetro em mm. Sem indicação equívoca a 25mm (Comunicação).	M29	Caixa de embutido perfilado 60x60x12mm para telefonia.	M30	Tomada na lapa monofásica (2P+T).
M29	Estreito perfurado galvanizado a lapa 100x100x3000mm (Comunicação).	M31	Caixa de distribuição de distribuição.	M32	Tomada na lapa monofásica (2P+T).
M30	M29 - diâmetro em mm. Sem indicação equívoca a 25mm (Comunicação).	M32	Estreito que desce.	M33	Tomada na lapa monofásica (2P+T).
M31	Letreiro de 2 botões setado de comando.	M34	Estreito que sobe.	M34	Tomada na lapa monofásica (2P+T).
Nº	DISCRIMINAÇÃO DAS REVISÕES	DATA	APROVAÇÃO
00	Projeto Elétrico - Padrão de Entrada As Built	15/10/2019	Eng.º Geverson

**Projeto Elétrico - Pavimento Superior**  
Rua São Pedro, 400 - Jardim Luciana

Eng.º Maicolin Ranieri Marçola  
5061579972

---

**Câmara Municipal de Santa Gertrudes**

As Built

Câmara Municipal de Santa Gertrudes / SP  
CNPJ 01.778.361/0001-26

**3**

---

15/10/2019	S/E	XXXXXXXXXXXX	Christiano
------------	-----	--------------	------------