

DETALHE DO POSTO DE TRANSFORMAÇÃO

Sem escala
Dimensão em milímetros
ND.20.04.03/1



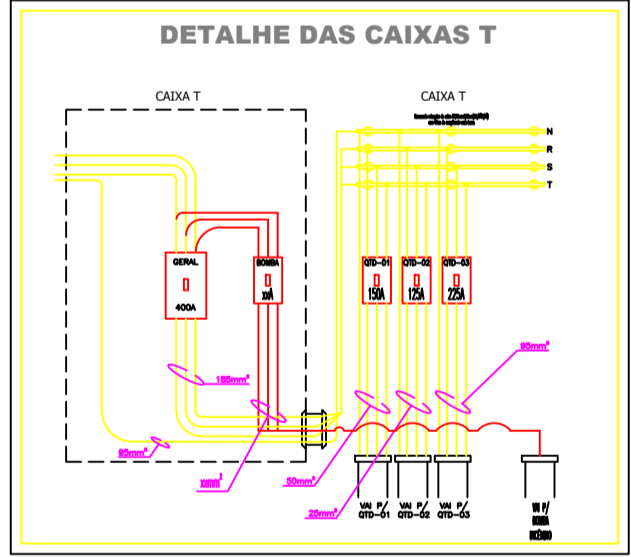


DIAGRAMA UNIFILAR

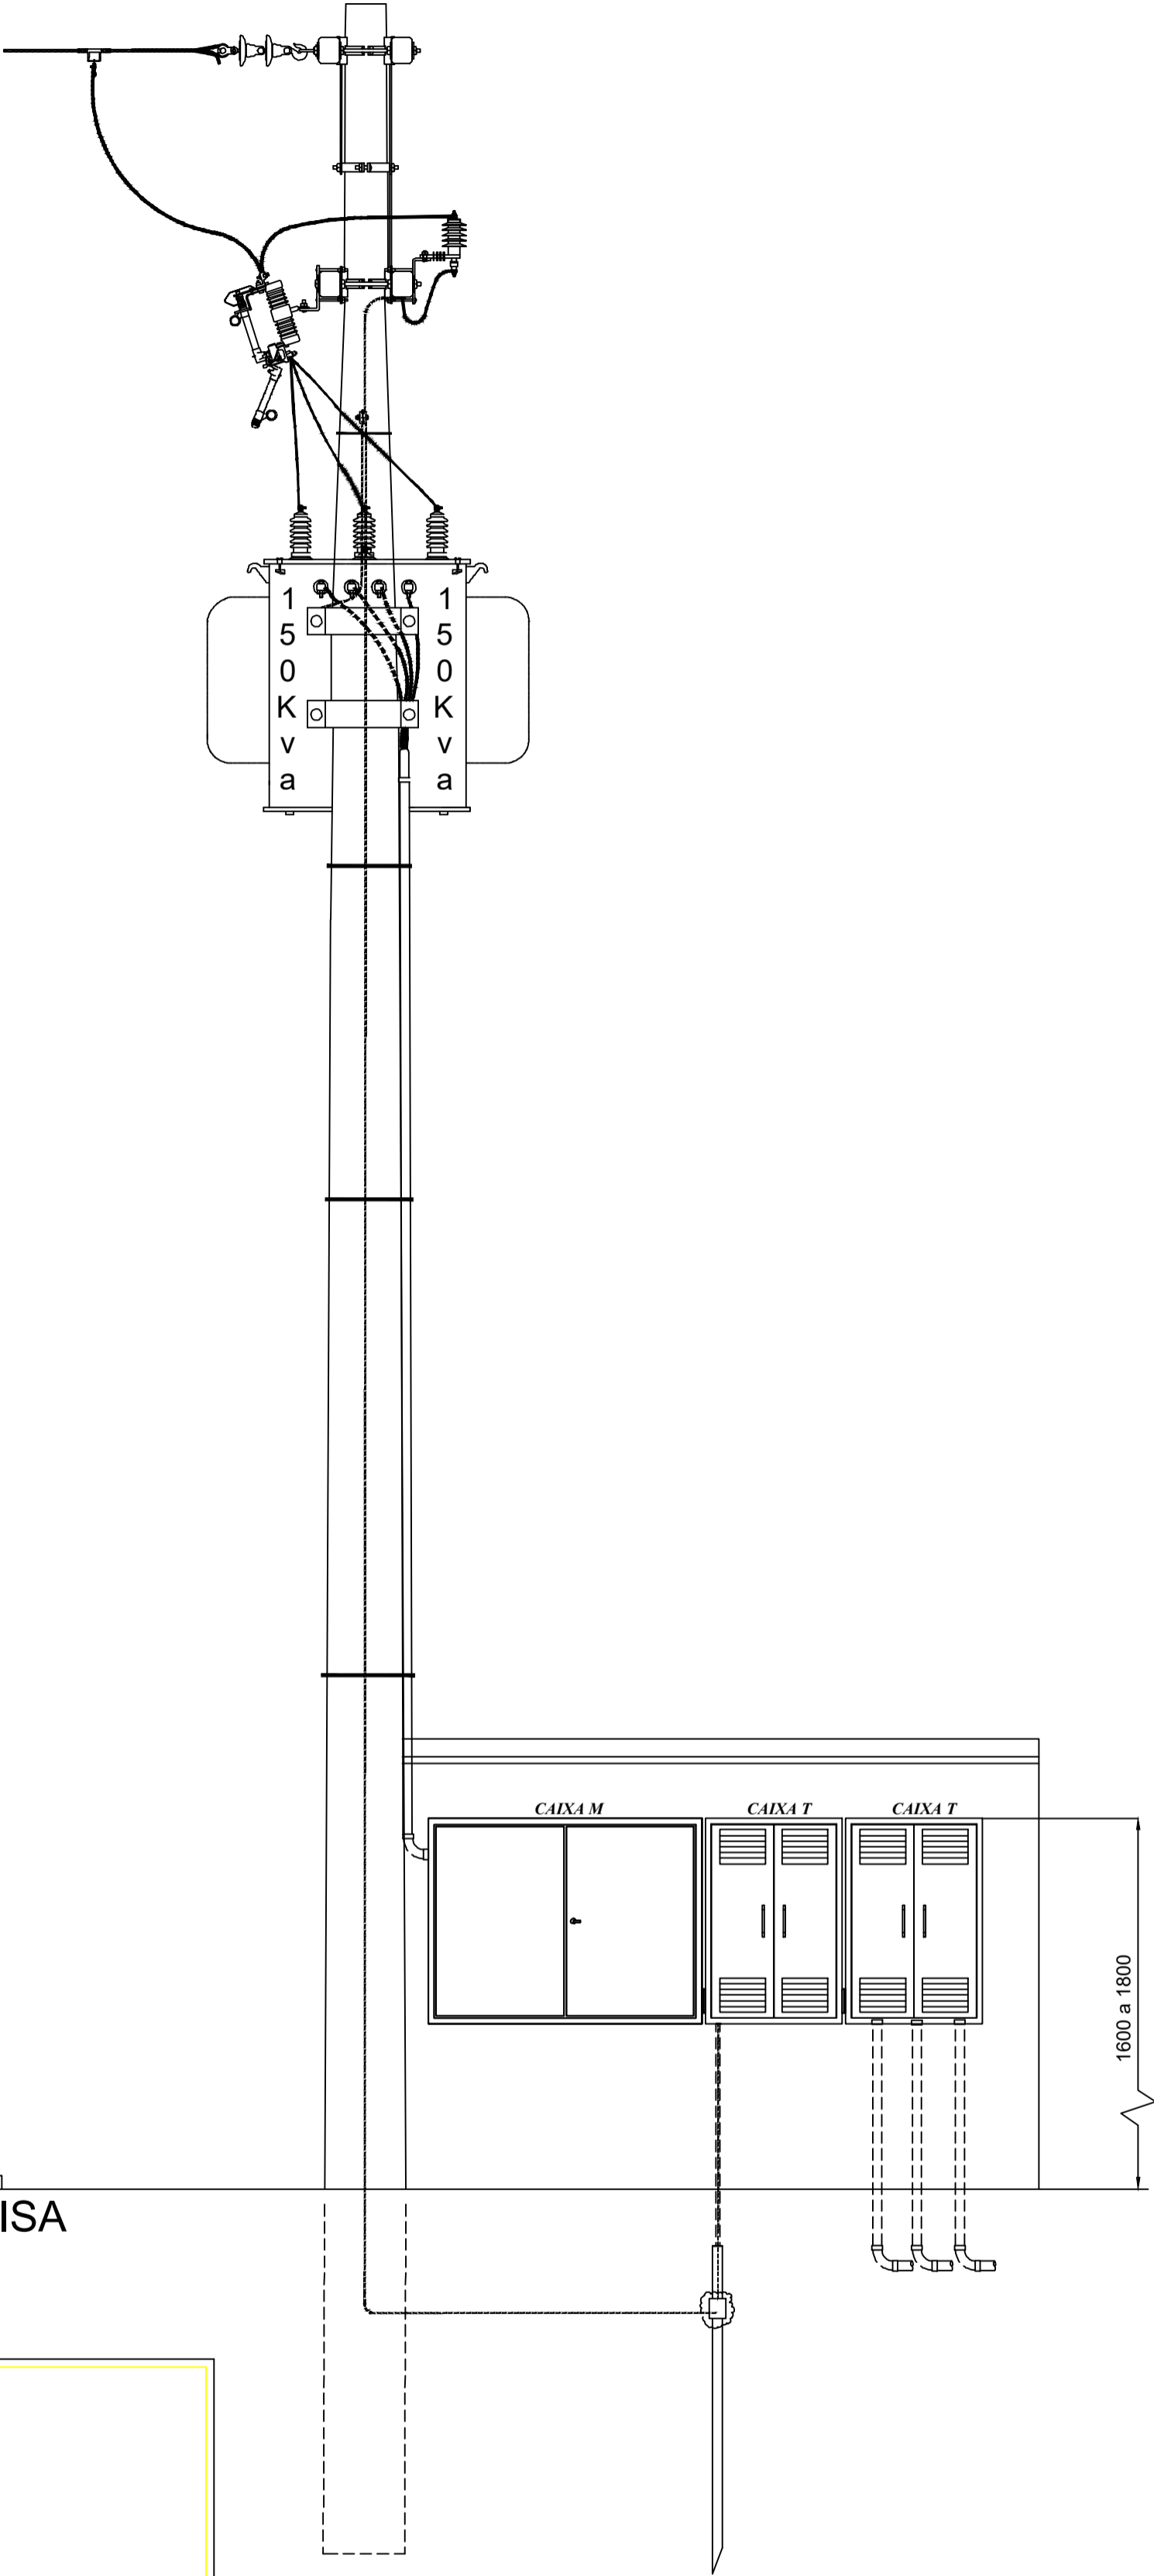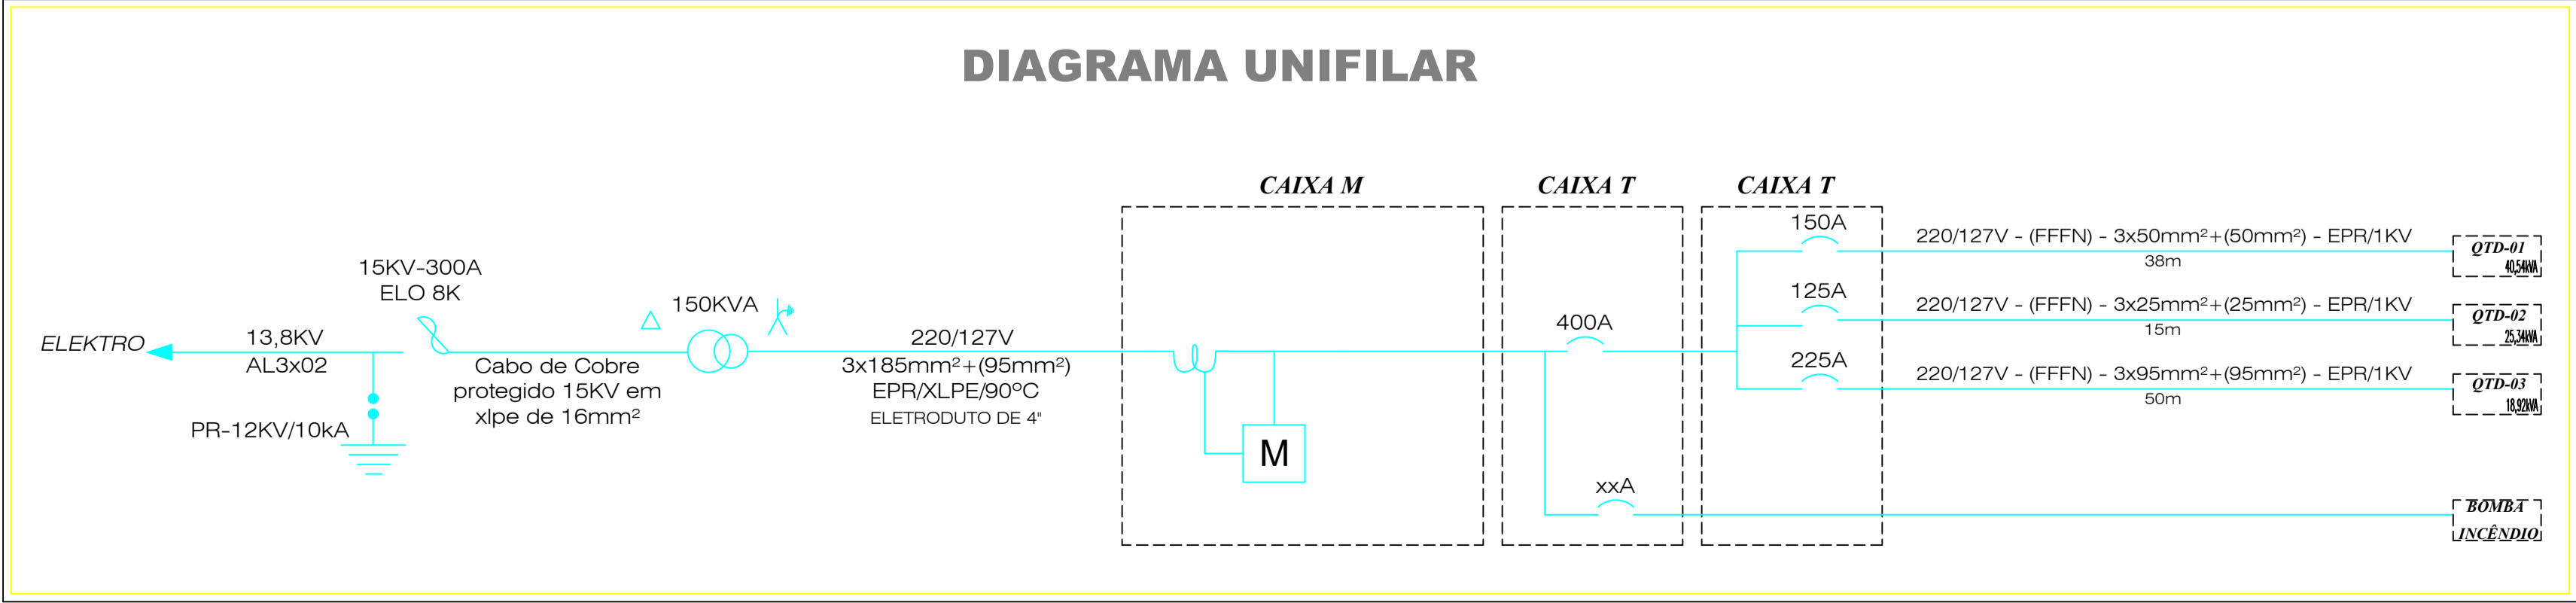

N°	DISCRIMINAÇÃO DAS REVISÕES	DATA	APROVAÇÃO
00	Projeto Elétrico - Padrão de Entrada	15/10/2019	Eng.º Gerson

Projeto Elétrico - Padrão de Entrada
Rua São Pedro, 490 - Jardim Lucena

Eng.º Marcelo Renato Marzola
5961579972

Câmara Municipal de Santa Gertrudes / SP
CNPJ: 07.778.918/0001-92

Câmara Municipal de Santa Gertrudes

As Built

15/10/2019 S/E xxxxxxxxxxxxxx Christiano