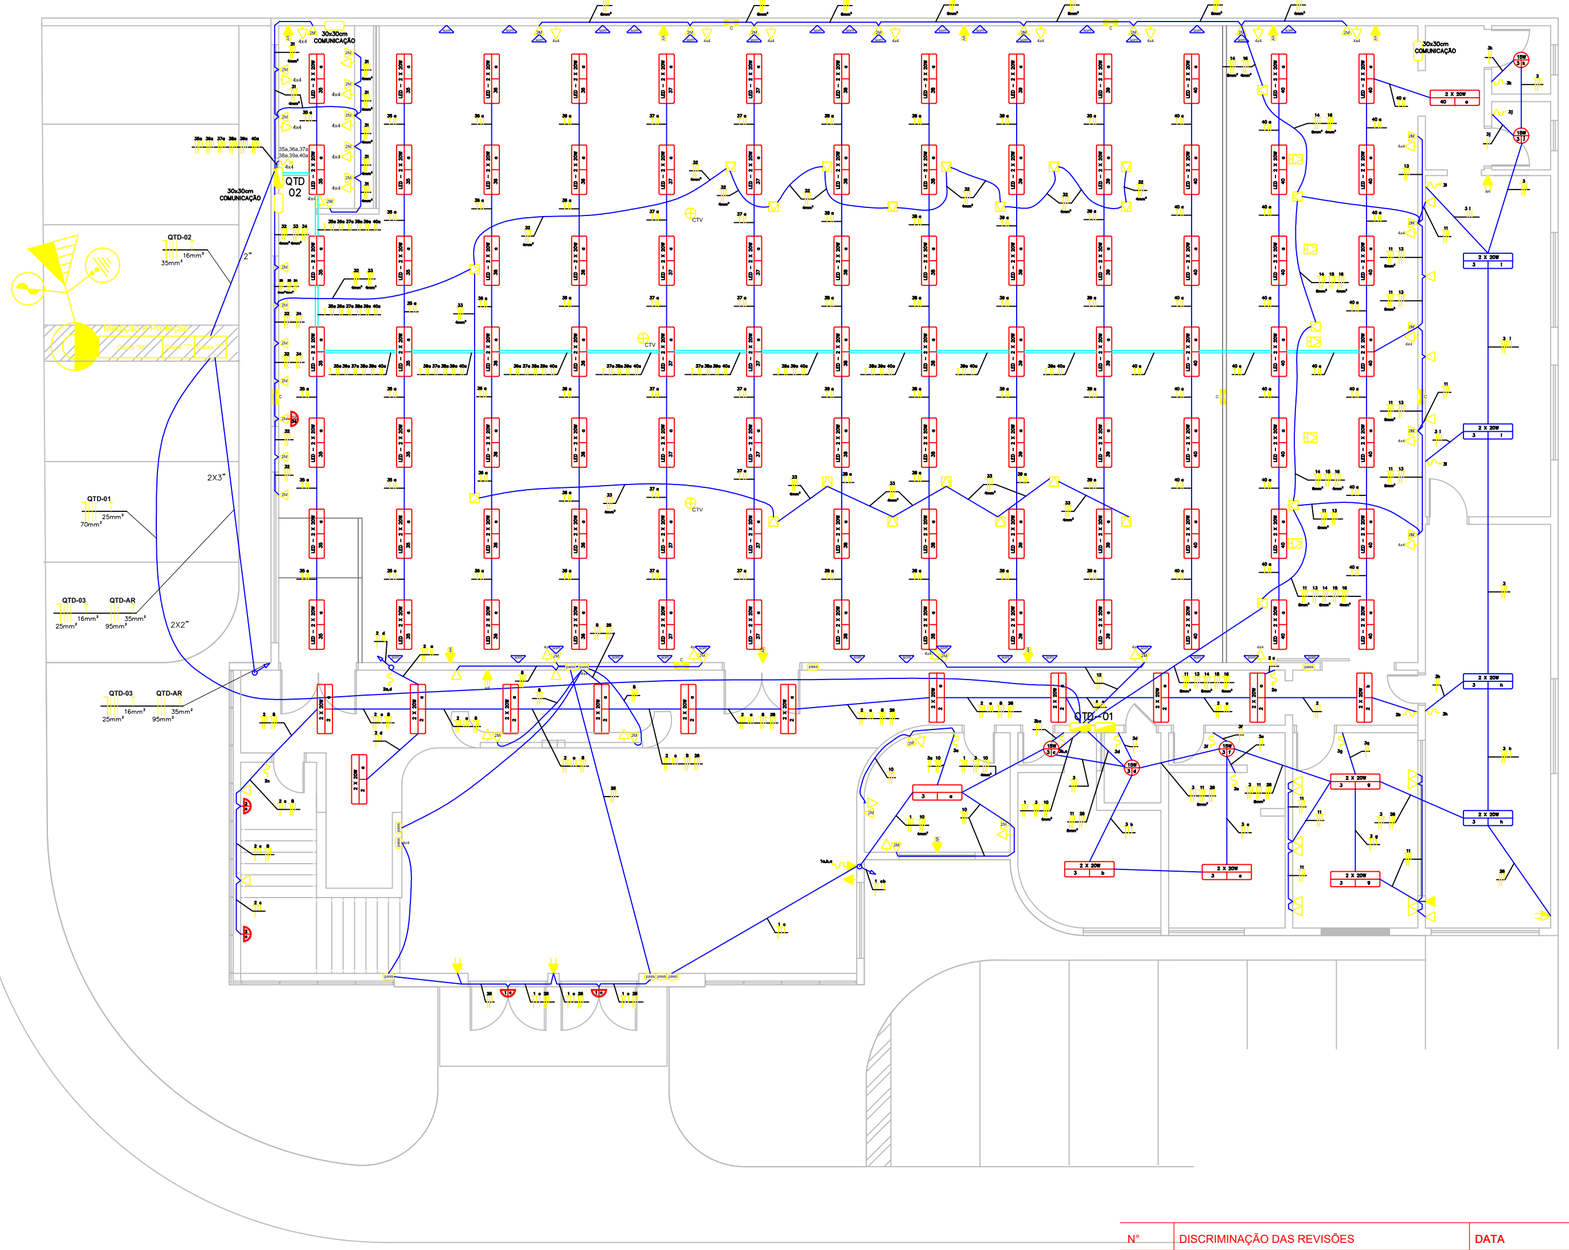

LEGENDA

- (M) Eletroduto de PVC flexível embutido na laje ou sobre o forro (Elétrica). M= diametro em mm. Sem indicação equivale a 25mm (3/4").
- (M) Eletroduto de PVC flexível embutido na parede ou piso (Elétrica). M= diametro em mm. Sem indicação equivale a 25mm (3/4").
- (N) Eletroduto de PVC flexível sobre o forro (Comunicação). N= diametro em mm. Sem indicação equivale a 25mm (3/4").
- (N) Eletroduto de PVC flexível embutido na parede ou piso (Comunicação). N= diametro em mm. Sem indicação equivale a 25mm (3/4").
- Perfilado perfurado 38mmx38mmx6000mm (Elétrica).
- Perfilado perfurado 38mmx38mmx6000mm (Comunicação).
- Eletrocalha perfurada galvanizado a fogo 100x100x3000mm (Elétrica).
- Eletrocalha perfurada galvanizado a fogo 100x100x3000mm (Comunicação).
- Luminária de sobrepor p/ 1 lâmpada fluorescente compacta. P= quantidade e potência da lâmpada; N= número do circuito; a= comando.
- Luminária p/ 2 lâmpadas led tubulares de embutir. P= quantidade e potência da lâmpada; N= número do circuito; a= comando.
- Luminária p/ 2 lâmpadas led tubulares de sobrepor. P= quantidade e potência da lâmpada; N= número do circuito; a= comando.
- Arandela.
- Caixa para som alta (2,20m do piso).
- Tomada monofásica (2P+T) baixa - 0,3m do piso.
- Tomada p/ Comunicação - Lógica / Telefone baixa - 0,3m do piso.
- Tomada monofásica (2P+T) média - 1,1m do piso.
- Tomada p/ Comunicação - Lógica / Telefone média - 1,10m do piso .
- Tomada bifásica (2P+T) alta - 2,2m do piso.
- Tomada bifásica.
- Interruptor paralelo.
- Interruptor simples.
- COM Caixa de embutir padrão telebrás 60x60x12cm para telefone/lógica.
- Quadro terminal de distribuição.
- Eletroduto que sobe.
- Eletroduto que desce.
- 4X4 Caixa 4"X4" sem indicação considerar 4"X2".
- 2M Duas tomadas (módulos) dentro da mesma caixa.
- CEG Caixa de Passagem c/ tampa cega - embutida na parede.
- CTV Ponto para câmera de TV - embutida no gesso.
- Caixa de Passagem c/ tampa cega para comunicação - embutida na parede.
- C Caixa de Passagem c/ tampa de concreto - 0,6 x 0,6 x 0,6m. (Comunicação)
- E Caixa de Passagem c/ tampa de concreto - 0,6 x 0,6 x 0,6m. (Elétrica)
- Tomada de piso monofásica (2P+T).
- Tomada de piso p/ Comunicação - Lógica / Telefone.
- Tomada na laje monofásica (2P+T)
- Tomada na laje p/ Comunicação - Lógica / Telefone.
- Posto de transformação de 150kVA/220/127V (deverá ser aprovado na concessionária ELEKTRO um projeto do posto de transformação)
- N. do circuito
- Condutor de proteção - (fio terra)(violação de cor verde)
- Condutor de retorno (amarelo-branco)
- Condutor de fase (vermelho-preto)
- Seção de condutor em mm². Sem indicação considerar 2,5mm²
- Condutor neutro (isolação de cor azul claro) Condutor retorno poderá ser 1,5mm²

Pavimento Térreo

N°	DISCRIMINAÇÃO DAS REVISÕES	DATA	APROVAÇÃO
00	Projeto Elétrico - Padrão de Entrada As Built	15/10/2019	Eng.º Geverson

Obra: Projeto Elétrico - Pavimento Inferior
Rua São Pedro, 400 - Jardim Luciana

Projetista: Eng.° Maicoln Ranieri Marçola
5061579972

Proprietário: Câmara Municipal de Santa Gertrudes / SP
CNPJ 01.778.361/0001-26

Projeto: Câmara Municipal de Santa Gertrudes

Descriminação: As Built

Folha: 2

Cont.: 2 | Ns.Cont.: 4

Data: 15/10/2019 | Escala: S/E | ART: XXXXXXXXXXXX | Confeccionado: Christiano